


MAPA GEODEZYJNEJ INWENTARYZACJI POWYKONAWCZEJ

SKALA 1:500

DATA 12NKK NR 6

Sekcije mopy: 6.146.11.16.2.3; 6.146.11.16.2.1; 6.146.11.16.2.4; 6.146.11.16.2.2

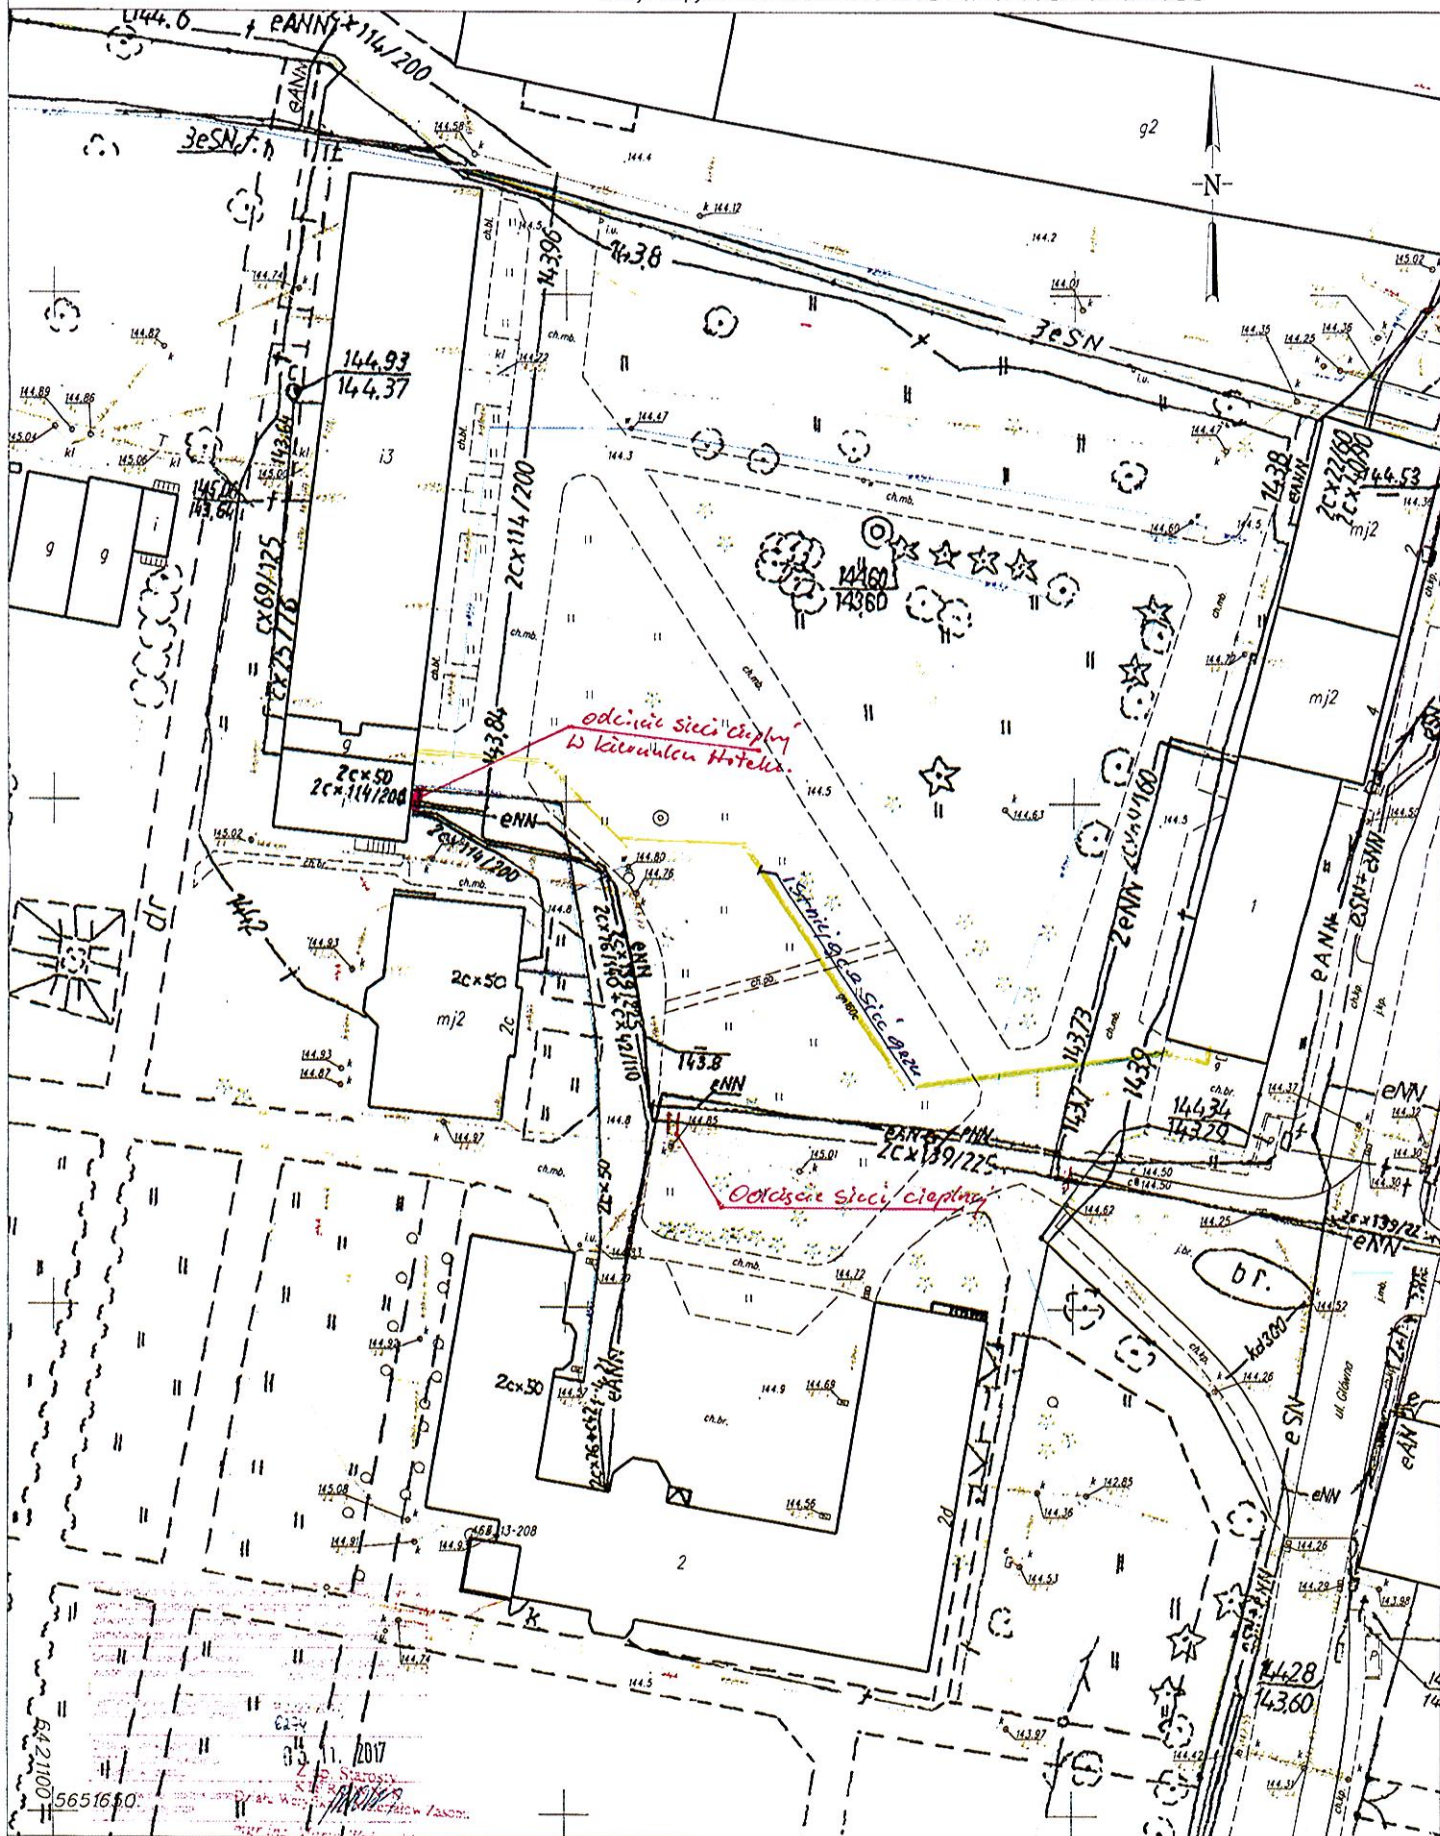

Układ odniesienia: PL-ETRF89
Układ współrzędnych: PL-2000, strefa 6 (18)
Układ wysokościowy: Kransztad 60

inż. Jerzy Szymanski
GEODETA
Upr. M.G.P.IB. nr 7710

GEODEZJA - Jerzy Szymański
50-447 Wrocław, ul. Hauke Bosara 4-3
Tel. 344-69 58 60, 606 898 405
NIP 599-115-77-75

